

**DOKUMENTACJA
POWYKONAWCZA**

Numer	Nazwa	Zestawienie powierzchni
0.1	możliwy	Powierzchnia brutto
0.2	hall	Material podłoga
0.3	kuchnia	plytki gresowe
0.4	kuchnia	plytki gresowe
0.5	kuchnia	plytki gresowe
0.6	możliwy	plytki gresowe
0.7	szp. windy	plytki gresowe
Powierzchnia kondygnacji RAZEM:		B: 152,11 m ²

Uwaga:
Nadproża okienne typu Porotherm 14,5x7cm

**DOKUMENTACJA
POWYKONAWCZA**

PRZ. - KRAKOW S.A.
Kierownik
mgr inż. Andrzej Basiński
IWA/19/184/OWK/KO/07

DOKŁADNE WYMIARY SPRAWDZIĆ NA MIEJSCU BUDOWY

ZWI ZAKŁAD USŁUG INWESTYCYJNYCH
ul. Adam Mickiewicza 32, 30-000 Olkusz, ul. Znaniecka 28

RZUT PRZYZIEMIA
arch. Anna Siciąg-Trepka
2020/2001


PROJEKT ZAMÓWIENIA
arch. Beata Karła
1.11.2020


PROJEKT ZAMÓWIENIA
arch. Beata Karła
07.2020

Projekt zmian do decyzji nr 6855/2006 z dnia 30.12.2008


mgr inż. Andrzej Basiński
IWA/19/184/OWK/KO/07

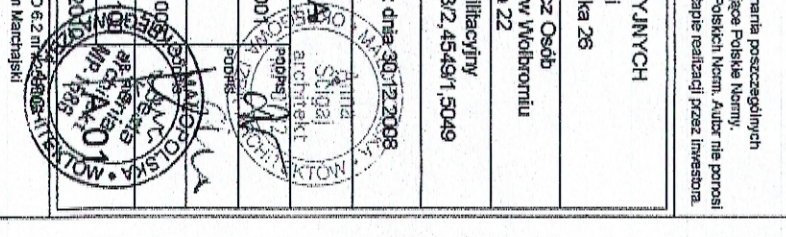

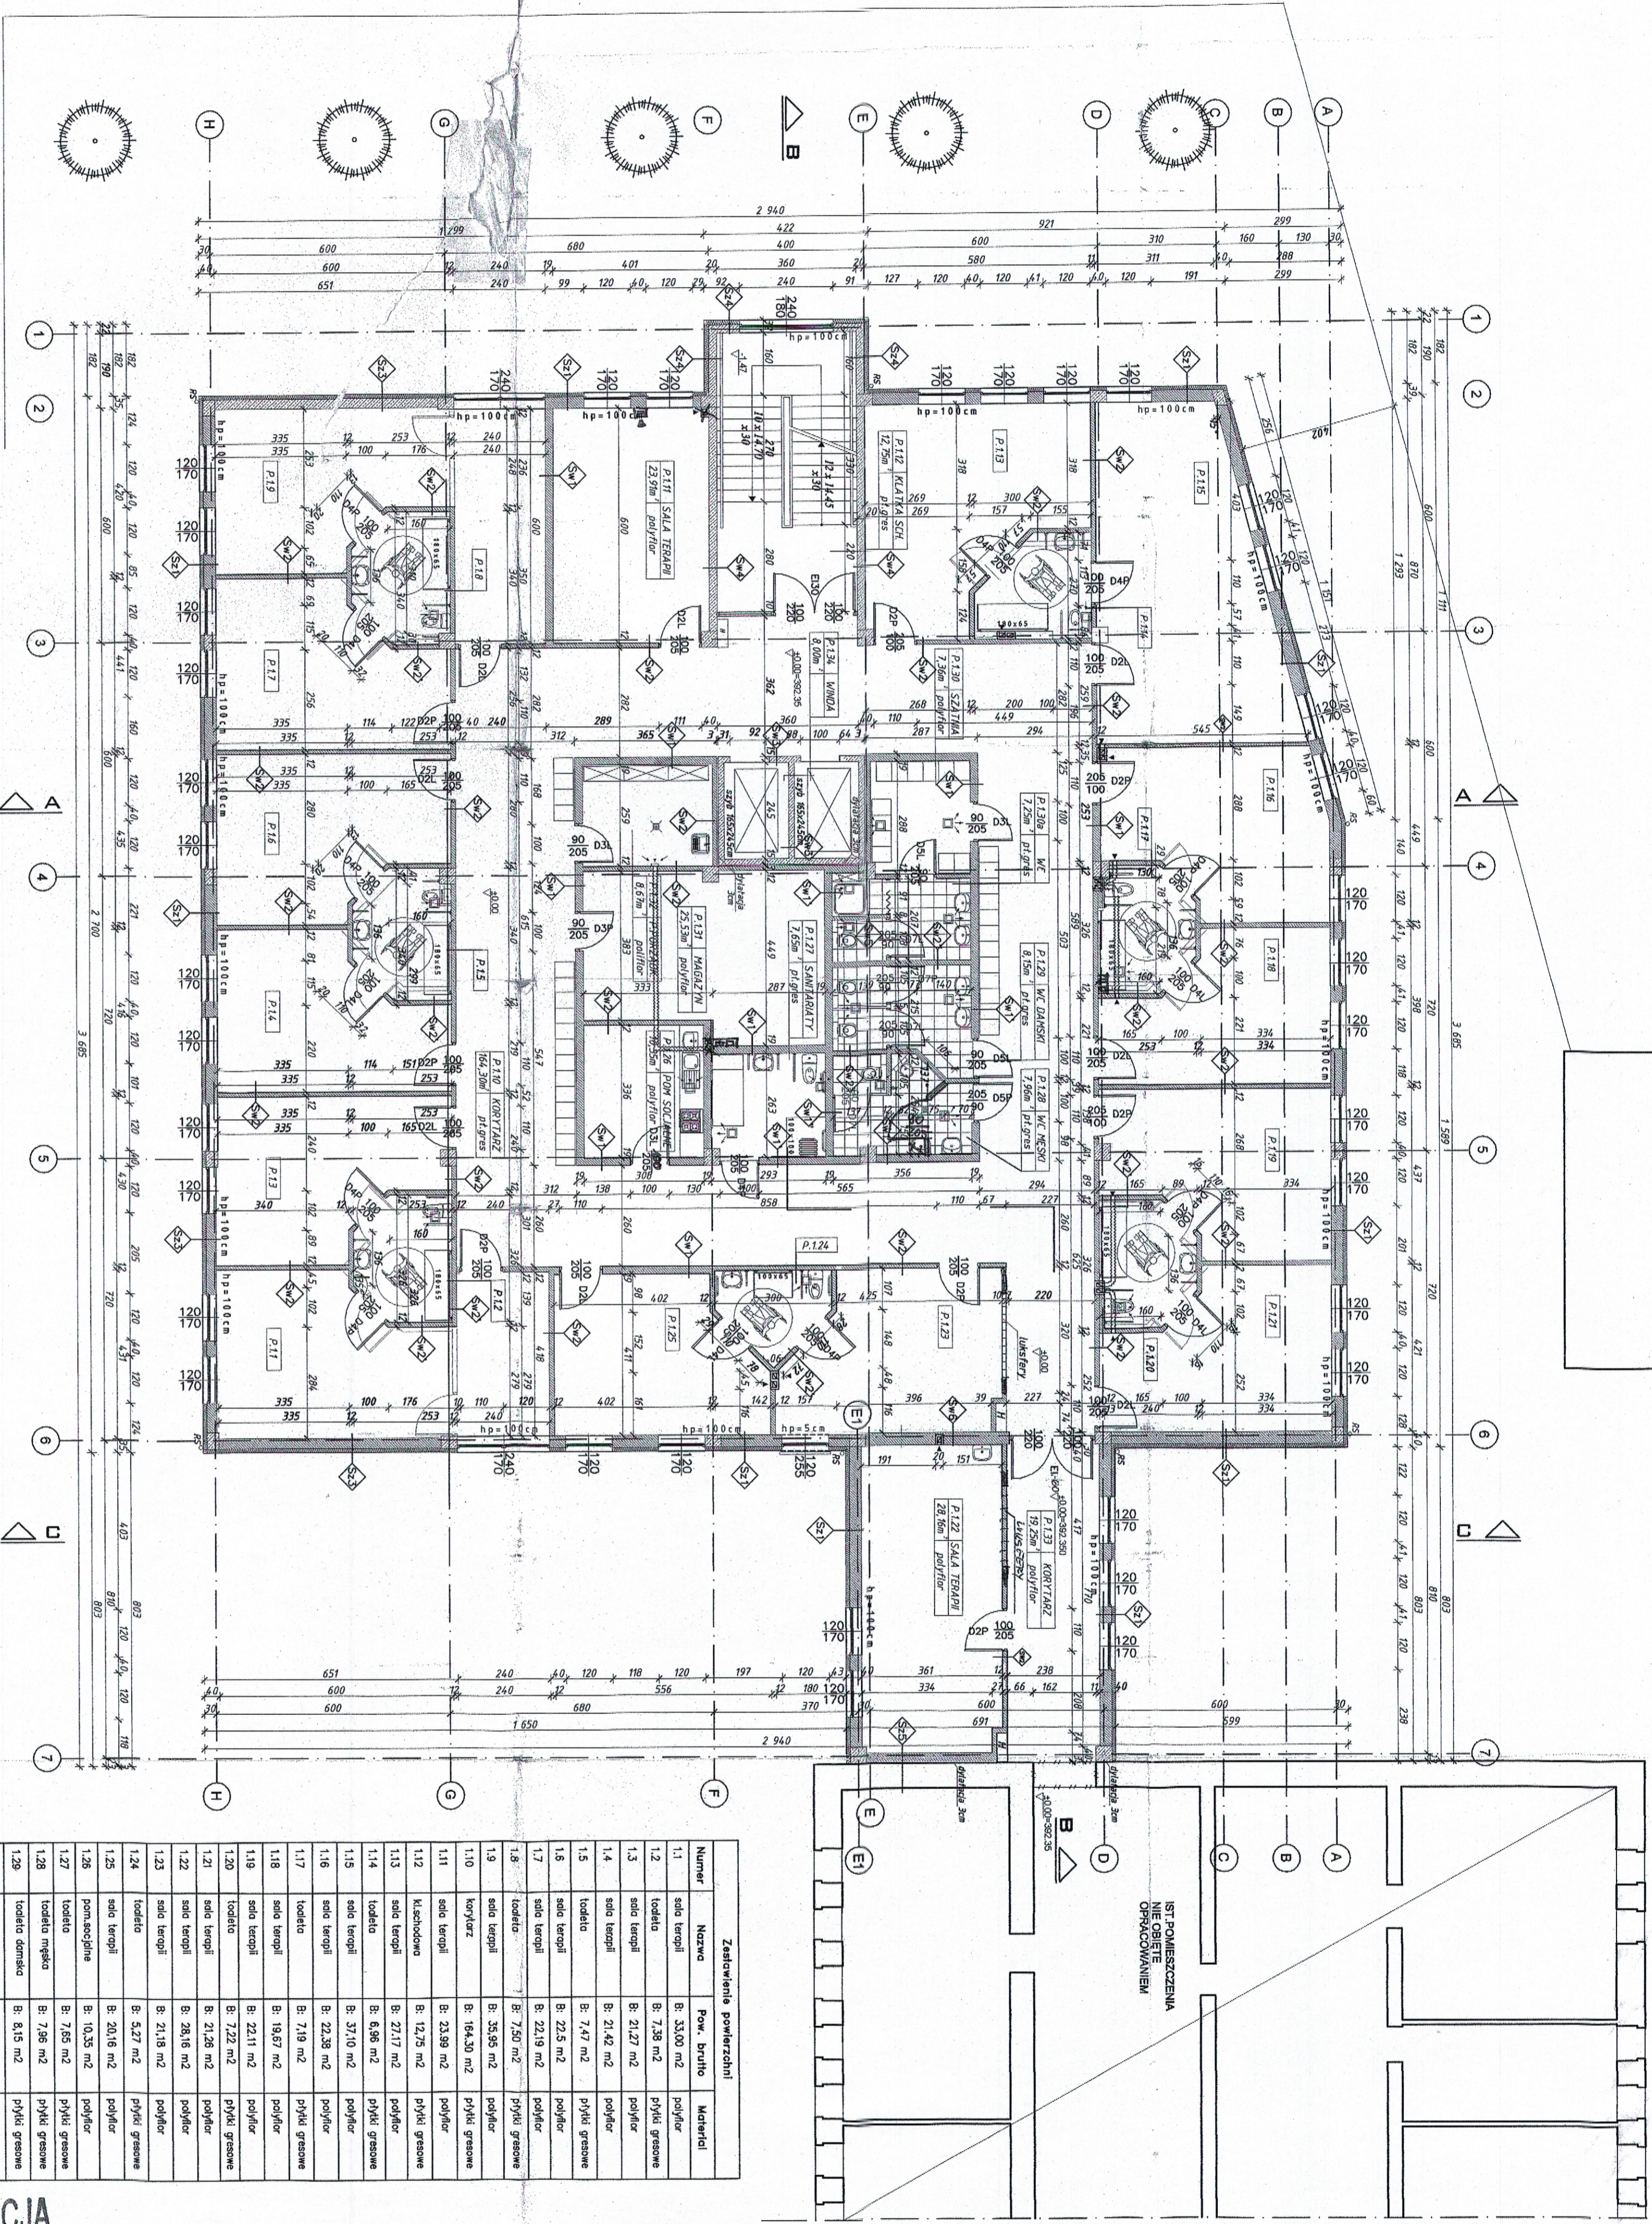

- ELEMENTY WYBURZANE**
- ELEMENTY WYBORZANE**
- ELEMENTY WGR PROJEKTU**
- AMENOSCIŁ pomieszczeniowy R 300x500**
- AMENOSCIŁ pomieszczeniowy R 300x500**

Uwaga:
Nadproża okienne typu Porotherm 14,5x71 cm


Zgodzono pod względem wymagań higienicznych i zdrowotnych bez zastrzeżeń z zastrzeżeniami

Zaplanowano pod względem zgodności z przepisami bezpieczeństwa i higieny pracy oraz wymaganiami ergonomii

mgr inż. Arkadiusz Rybak
Data: 20.08.2008
LP: 001/11

mgr inż. Arkadiusz Rybak
Data: 20.08.2008
LP: 001/11

Numer	Nazwa	Pow. brutto	Materiał
1.1	sala teropij	B: 33,00 m ²	poliflor
1.2	łazienka	B: 7,38 m ²	plytki gresowe
1.3	sala teropij	B: 21,27 m ²	poliflor
1.4	sala teropij	B: 21,42 m ²	poliflor
1.5	łazienka	B: 7,47 m ²	plytki gresowe
1.6	sala teropij	B: 22,5 m ²	poliflor
1.7	sala teropij	B: 22,19 m ²	poliflor
1.8	łazienka	B: 7,50 m ²	plytki gresowe
1.9	sala teropij	B: 35,85 m ²	poliflor
1.10	korytarz	B: 16,43 m ²	plytki gresowe
1.11	sala teropij	B: 23,99 m ²	poliflor
1.12	kuchnia	B: 12,75 m ²	plytki gresowe
1.13	sala teropij	B: 27,17 m ²	poliflor
1.14	łazienka	B: 8,96 m ²	plytki gresowe
1.15	sala teropij	B: 37,10 m ²	poliflor
1.16	sala teropij	B: 22,38 m ²	poliflor
1.17	łazienka	B: 7,19 m ²	plytki gresowe
1.18	sala teropij	B: 19,67 m ²	poliflor
1.19	sala teropij	B: 22,11 m ²	poliflor
1.20	łazienka	B: 7,22 m ²	plytki gresowe
1.21	sala teropij	B: 21,26 m ²	poliflor
1.22	sala teropij	B: 28,16 m ²	poliflor
1.23	sala teropij	B: 21,18 m ²	poliflor
1.24	łazienka	B: 5,27 m ²	plytki gresowe
1.25	sala teropij	B: 20,16 m ²	poliflor
1.26	pom. gospodnie	B: 10,35 m ²	poliflor
1.27	łazienka	B: 7,65 m ²	plytki gresowe
1.28	łazienka mekka	B: 7,96 m ²	plytki gresowe
1.29	łazienka domstwa	B: 8,15 m ²	plytki gresowe
1.30	szatnia	B: 7,36 m ²	poliflor
1.31	magazyn	B: 25,53 m ²	poliflor
1.32	pom. gospodnie	B: 8,67 m ²	poliflor
1.33	korytarz	B: 19,25 m ²	plytki gresowe
1.34	szpa windy	B: 8,04 m ²	-
Pow. kondygnacji RAZEM:		B: 735,61 m ²	

DOKUMENTACJA POMYKONAWCZA

PRZ. KRAKÓW S.A.
Kierownik Biura
mgr inż. Arkadiusz Rybak
MAP0184.01WOK017

mgr inż. Szymon
mgr inż. Szymon
mgr inż. Szymon


DOKŁADNE WYMIARY SPRAWDZIĆ NA MIEJSCU BUDOWY

ZWI ZKAD USŁUG INWESTYCYJNYCH
ul. Żurawia 28
32-300 Chłaz, ul. Żurawia 28
Kierownik Biura
mgr inż. Arkadiusz Rybak

RZUT PARTERU
arch. Anna Schögl-Treha
nr. 202/2001


Projekt zamiany
A
07.20.10

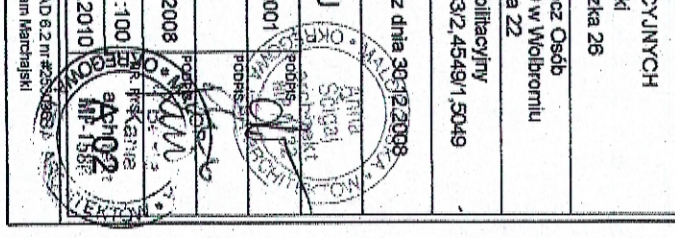



MOC [kWp] 130,18

LICZBA PANELI [szt.] 283